


作成年月日			備 考		株式会社 類設計室 本社 〒532-0011 大阪市淀川区西中島4-3-2 類ビル 06・6305・2222 東京設計室 〒144-0052 東京都大田区蒲田5-3-8-3 蒲田朝日ビルディング 03・5713・1011 大阪設計室 〒532-0011 大阪市淀川区西中島4-3-2 類ビル 06・6305・6666	設計 一級建築士 大臣登録第363087号 小熊 耕平			担当	今村 達哉	工事名称	生駒南中学校校舎等解体工事
第 1 回	2026	5	29	鈴木 康夫						図面名称	(本館)(S62) (現況撤去)倉庫 観測室 各部詳細図・展開図	縮尺 A1:図示 A3:図示/2
第 2 回				柳郷 光佑								
第 3 回												
第 4 回												

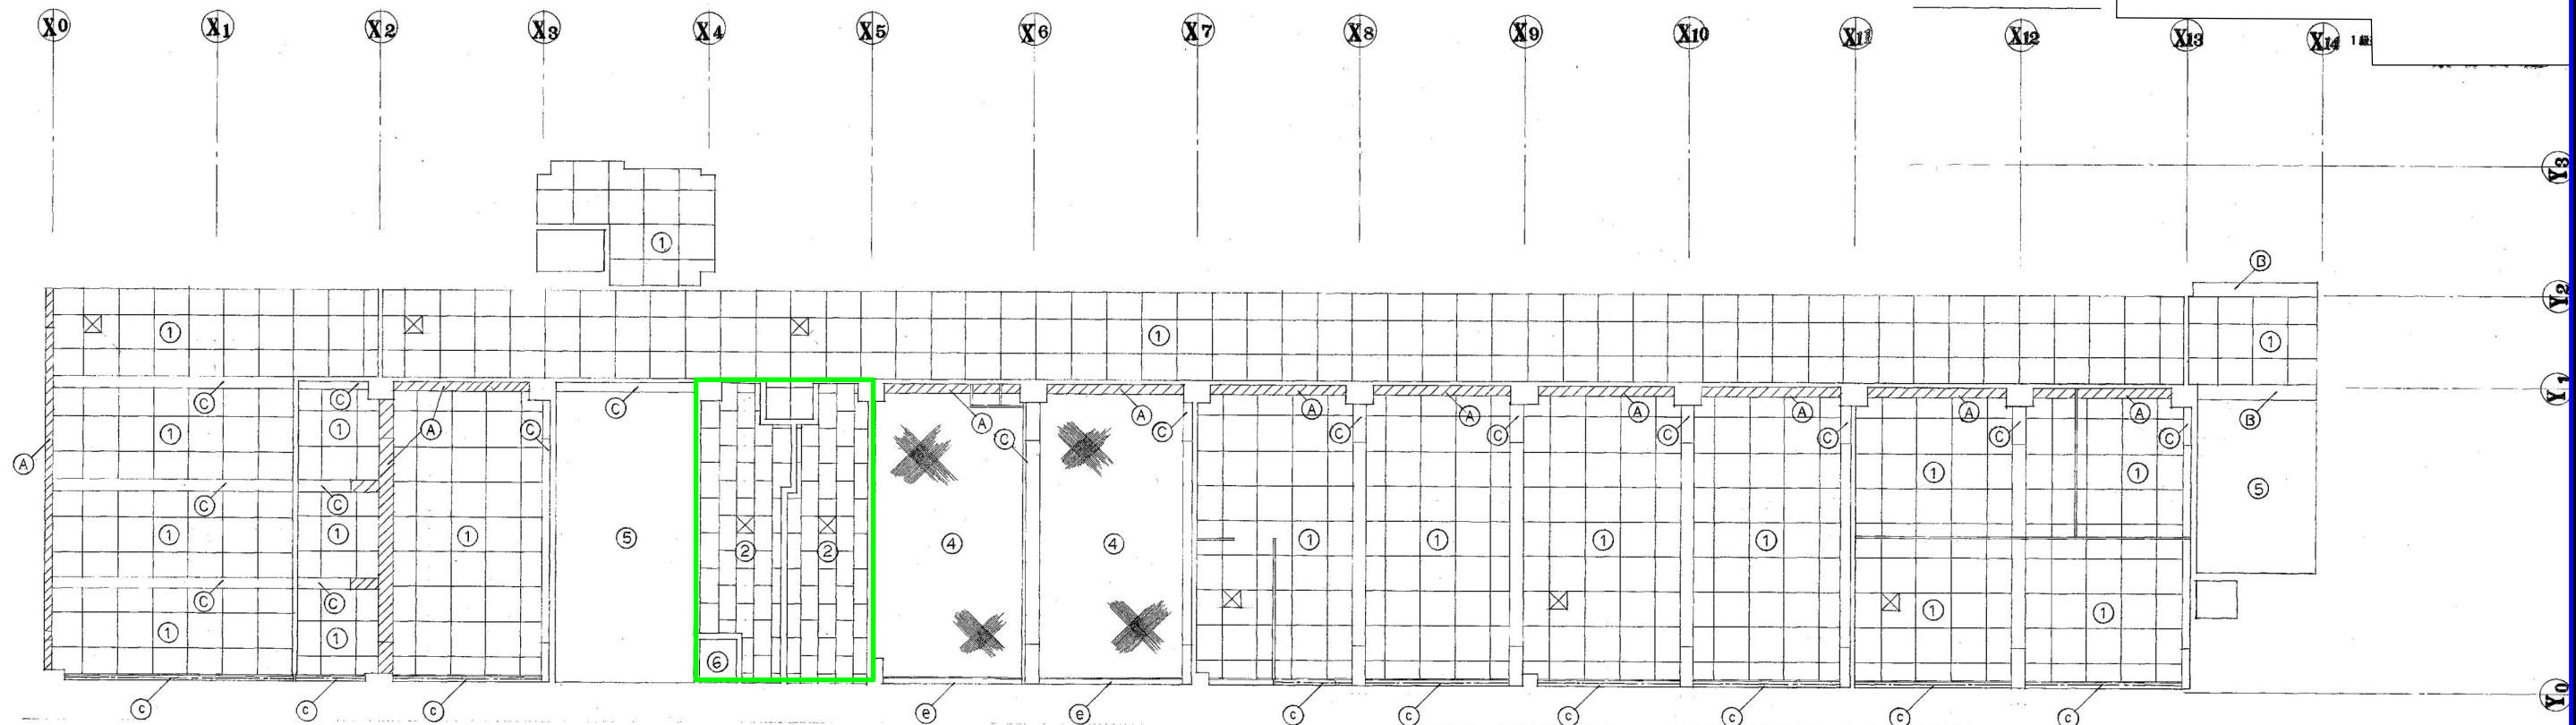


2 階 天 井 伏 図

凡 例

①	LG5天井地、⑨化融石膏ボード貼 910×910
②	LG5天井地、⑥有機珪酸セメント系底地貼 AEP、455×910
③	LG5天井地、⑨有機珪酸セメント系底地貼 AEP、455×910
④	LG5天井地、⑨有機珪酸セメント系底地貼 AEP、455×910
⑤	ELG天井地、⑨有機珪酸セメント系底地貼 AEP、455×910
⑥	ELG天井地、⑨有機珪酸セメント系底地貼 AEP、455×910
⑦	⑨有機珪酸セメント系底地貼 AEP、455×910
⑧	⑨有機珪酸セメント系底地貼 AEP、455×910
アスベスト含有建材 (レベル3)



・A棟を本館、B棟を南館と読み替える。
・図示青囲み内容：解体対象 (本館・南館
-S45-A図)より優先、但し耐震改修工事に伴
う内容は (本館-R4、本館・南館-H20、本館
-H14の各A図)を参照のこと。

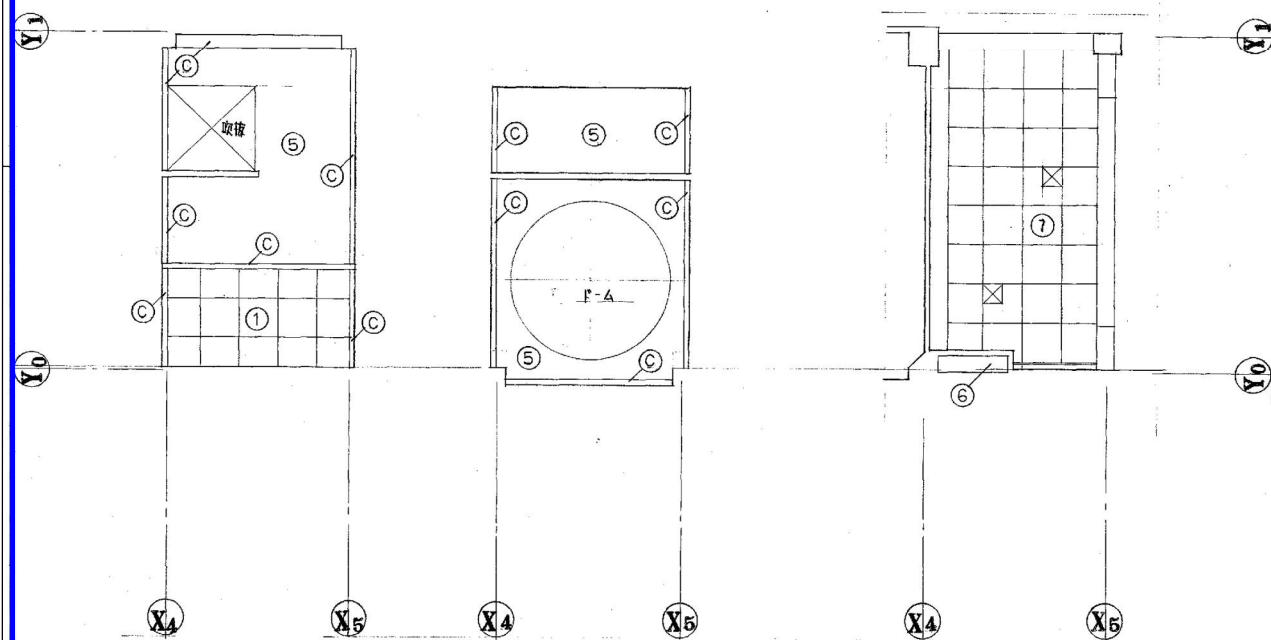

PH1階 天 井 伏 図


PH2階 天 井 伏 図

1 階 天 井 伏 図

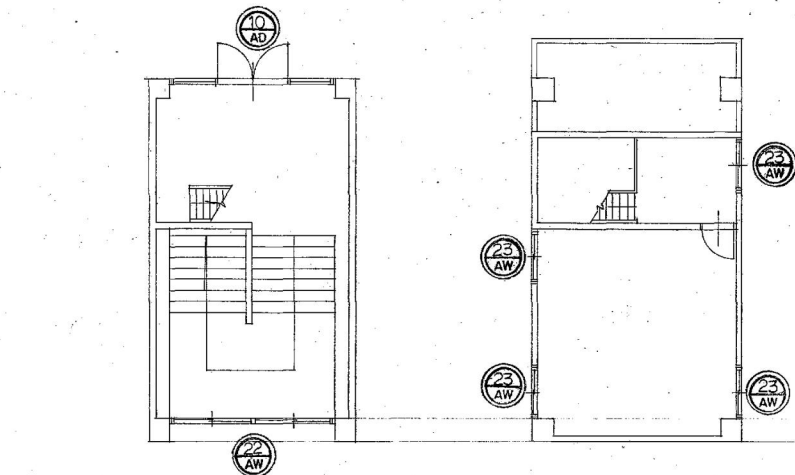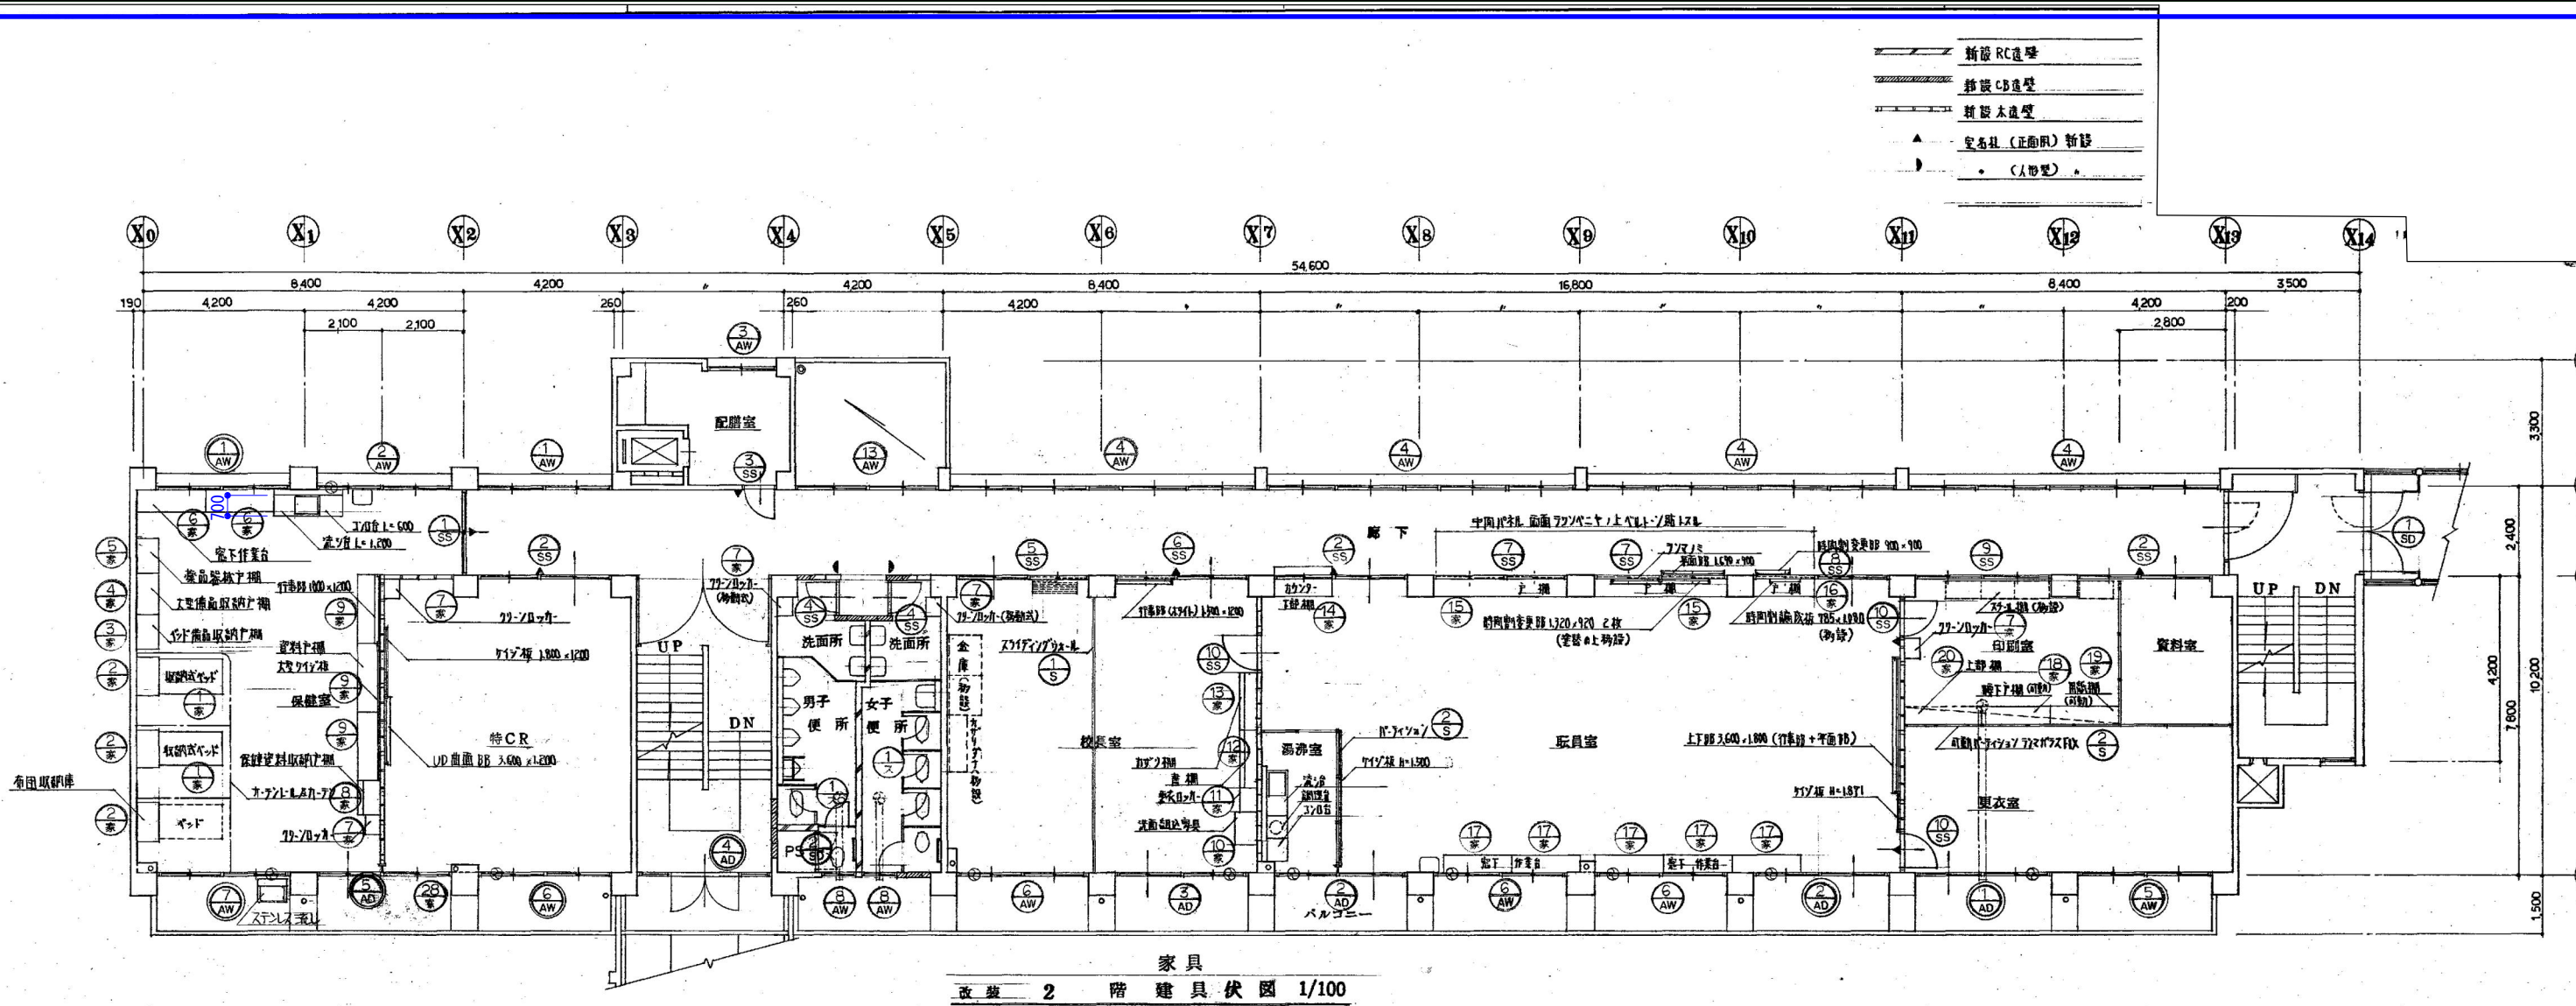


・A棟を本館、B棟を南館と読み替える。
・図示青囲み内容：解体対象 (本館・南館-S45-A図) より優先。但し耐震改修工事に伴う内容は (本館-R4、本館・南館-H20、本館-H14の各A図) を参照のこと。

第 1 回	作成年月日	備 考	株式会社 一級建築士事務所	一級建築士 大臣登録第363087号	今村 達哉	工事名称	生駒南中学校校舎等解体工事	図面NO.
第 2 回	2026 5 29		本社 532-0011 大阪府大阪市西中島4-3-2 類ビル	06・6305・2222	鈴木 康夫	図面名称	(本館) (S62) (現況撤去) 2階・PH1・2階家具・改裝建具伏図	A-106
第 3 回			大阪設計室 144-0052 東京都大田区蒲田5-38-3 蒲田明日ビルディング	03・5713・1011	館柳 光佑	縮尺	A1:1:100 A3:1:200	
第 4 回			大阪設計室 532-0011 大阪府大阪市西中島4-3-2 類ビル	06・6305・6666				

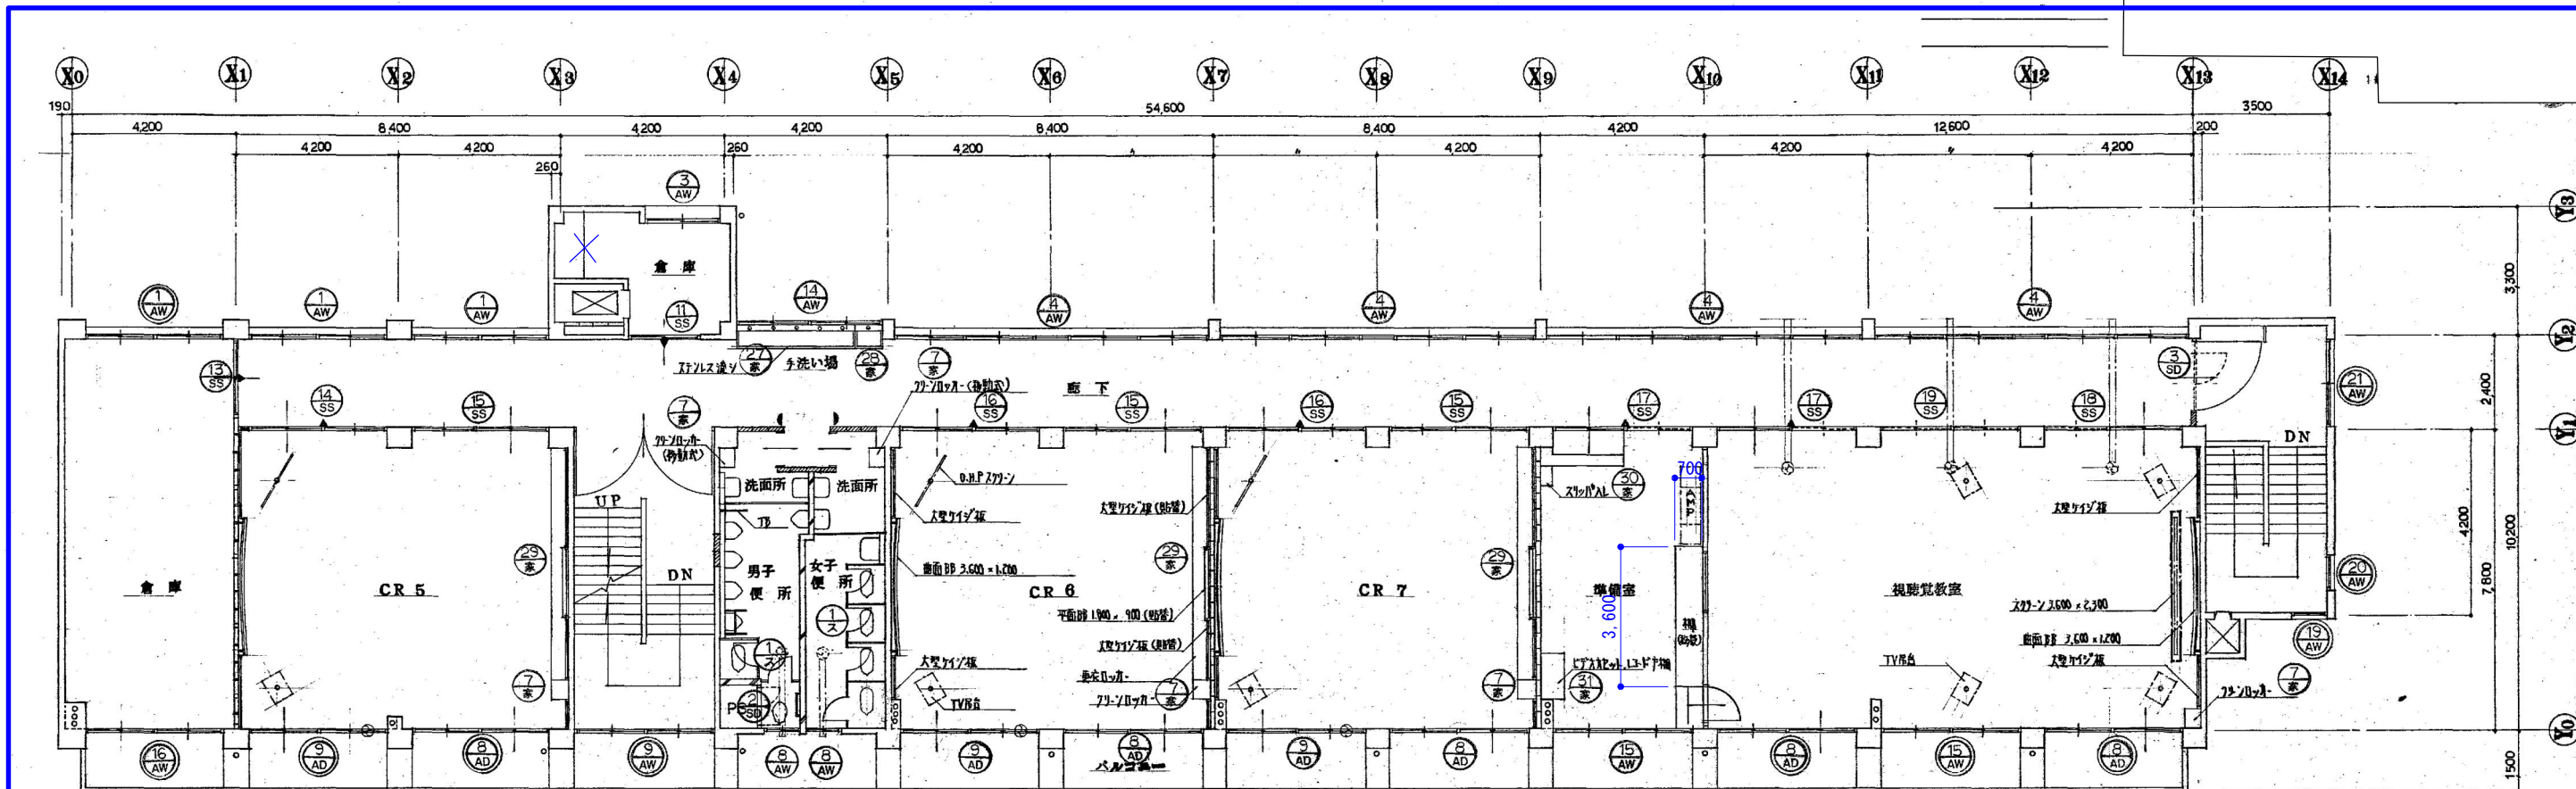

家具
改築4階 建具伏図 1/100




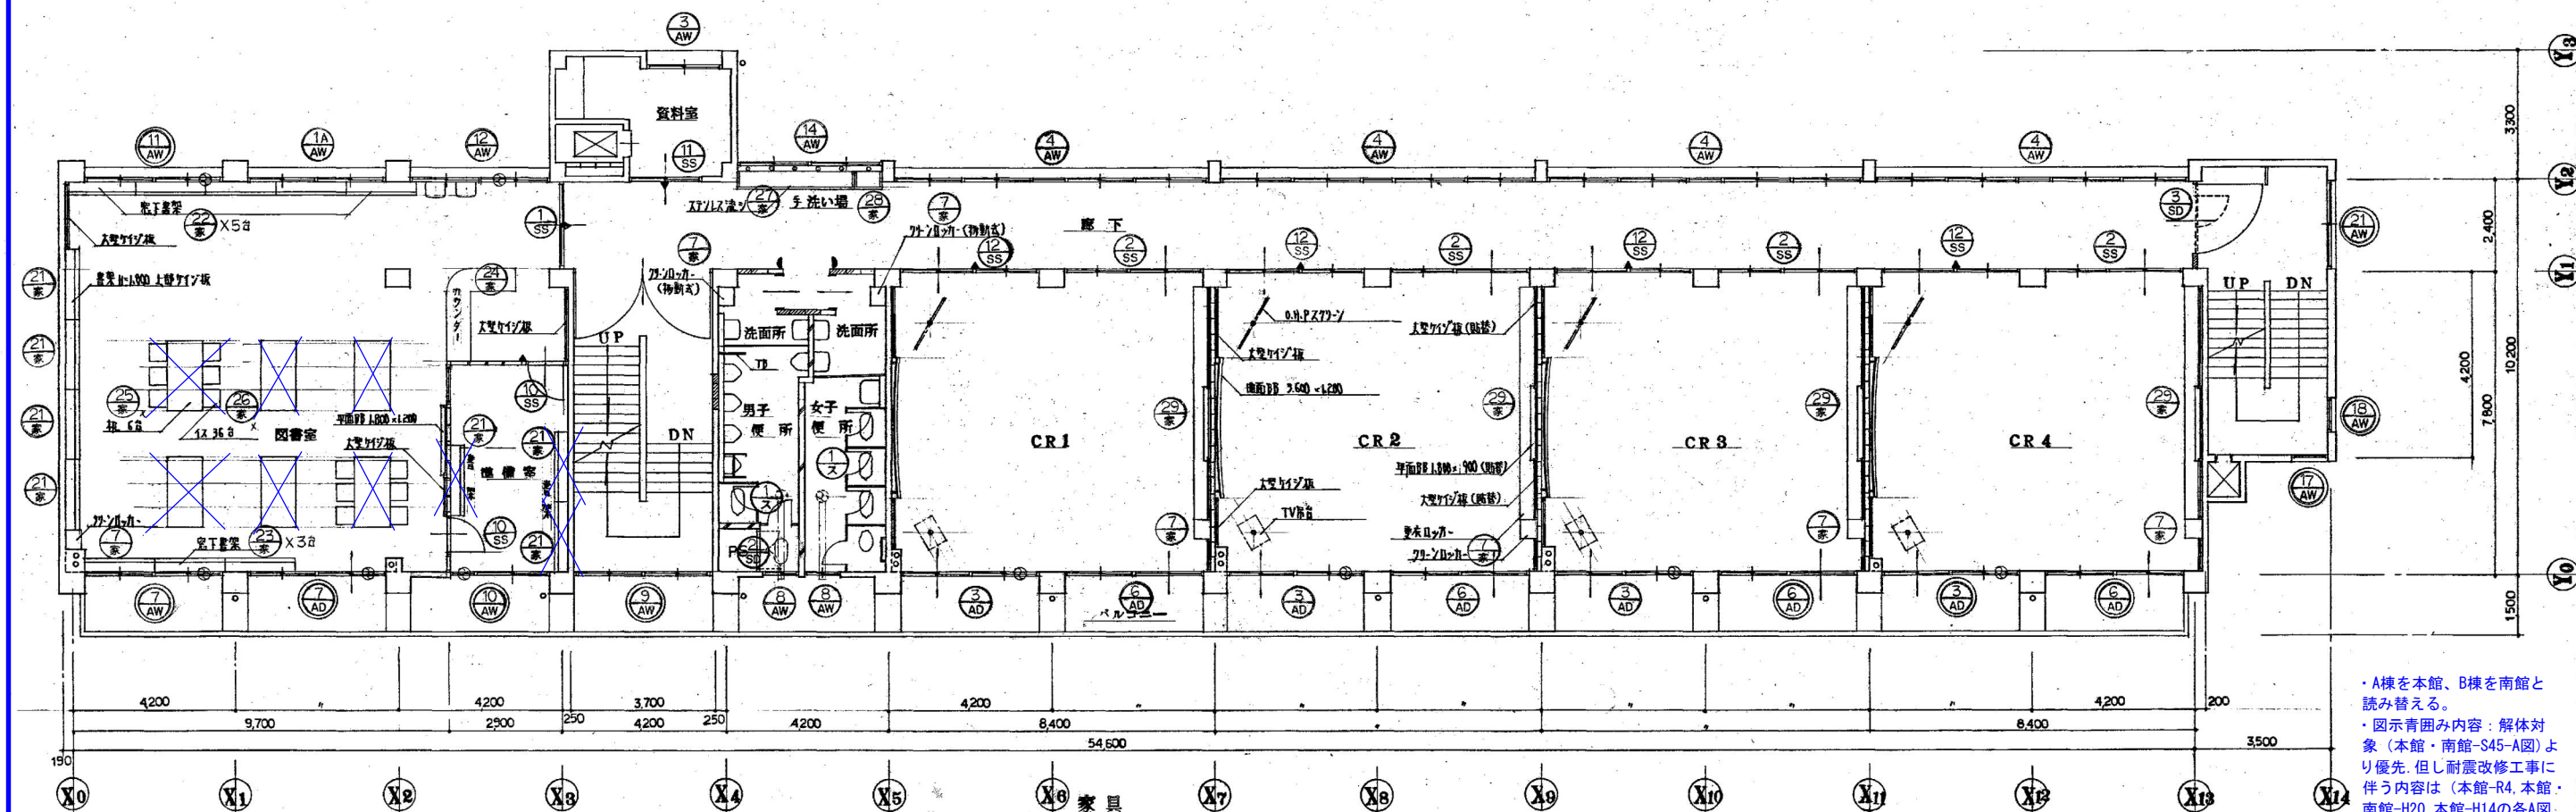



家具
改築3階 建具伏図 1/100

・A棟を本館、B棟を南館と読み替える。
・図示青囲み内容：解体対象（本館・南館-S45-A図）より優先。但し耐震改修工事に伴う内容は（本館-R4、本館・南館-H20、本館-H14の各A図）を参照のこと。




×：備品またはすでに撤去済のため
本工事の撤去対象としないこと

作成年月日 2026 5 29		備考		株式会社 設計室 一級建築士事務所 本社 532-0011 大阪府大阪市西成区中島4-3-2 類ビル 本館設計室 144-0052 東京都大田区蒲田5-3-8-3 蒲田明日ビルディング 大阪設計室 532-0011 大阪府大阪市西成区中島4-3-2 類ビル		一級建築士 大田登録第363087号 設計 小熊 耕平		今村 達哉 担 当 鈴木 康夫 館柳 光佑		工事名称 生駒南中学校校舎等解体工事 図面名称 (本館)(S62)(現況撤去)3・4階家具・改築建具伏図		縮尺 A1:1:100 A3:1:200	図面NO. A-107
--------------------	--	----	--	--	--	-----------------------------------	--	--------------------------------	--	---	--	----------------------------	----------------

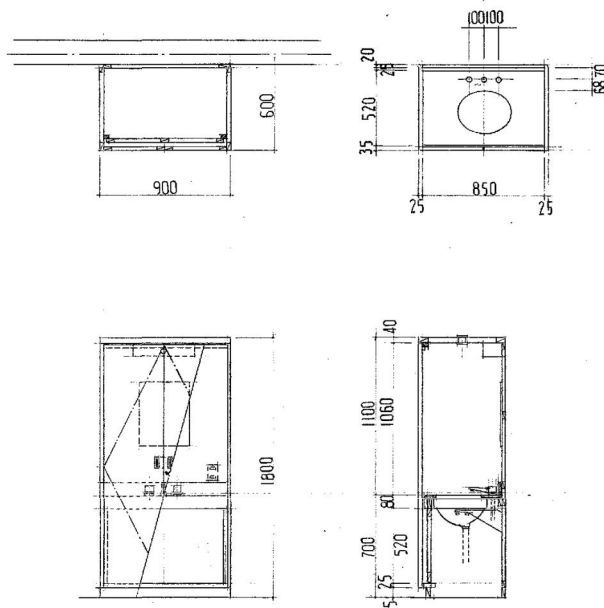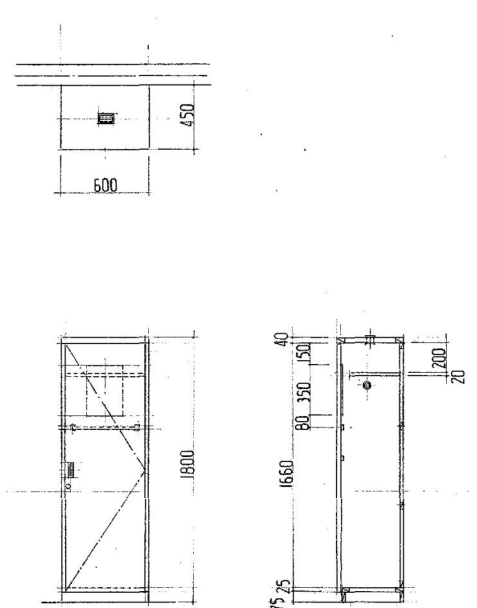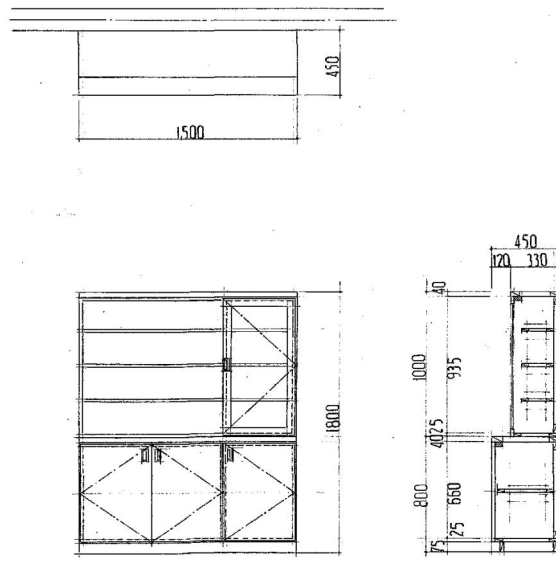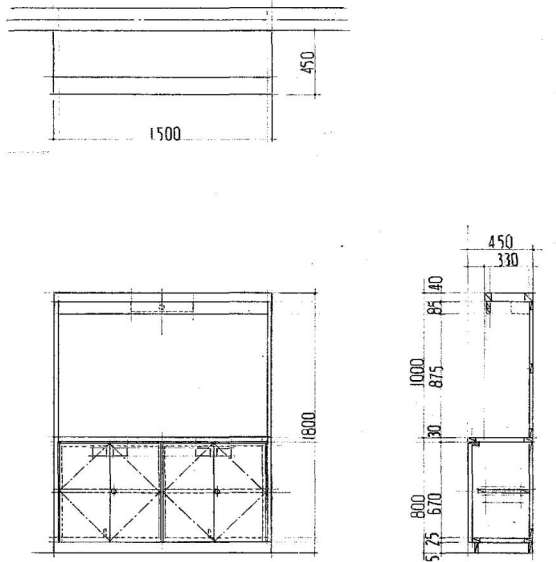(10) 洗面・洗面家具		校長室	1 台	仕 様	(11) 更衣ロビー	校長室	1 台	仕 様		
		本体 4-1 新付 CL付仕. 内装 4-1 新付合板 CL 両面鏡 520 4-1 新付合板 CL 洗面台 520 4-1 新付合板 CL 鏡付 4-1 新付合板 CL 天板 3A 合板仕. 金物 新取付. 3H 9" 10" 2" 金具 通気口 27x12 130x60 巾着 1145 400x350 洗面台 洗面台 27x12 130x60 432 化粧板 洗面鏡 L507A 台座 4-1 新付合板 CL				本体 4-1 新付 CL付仕. 

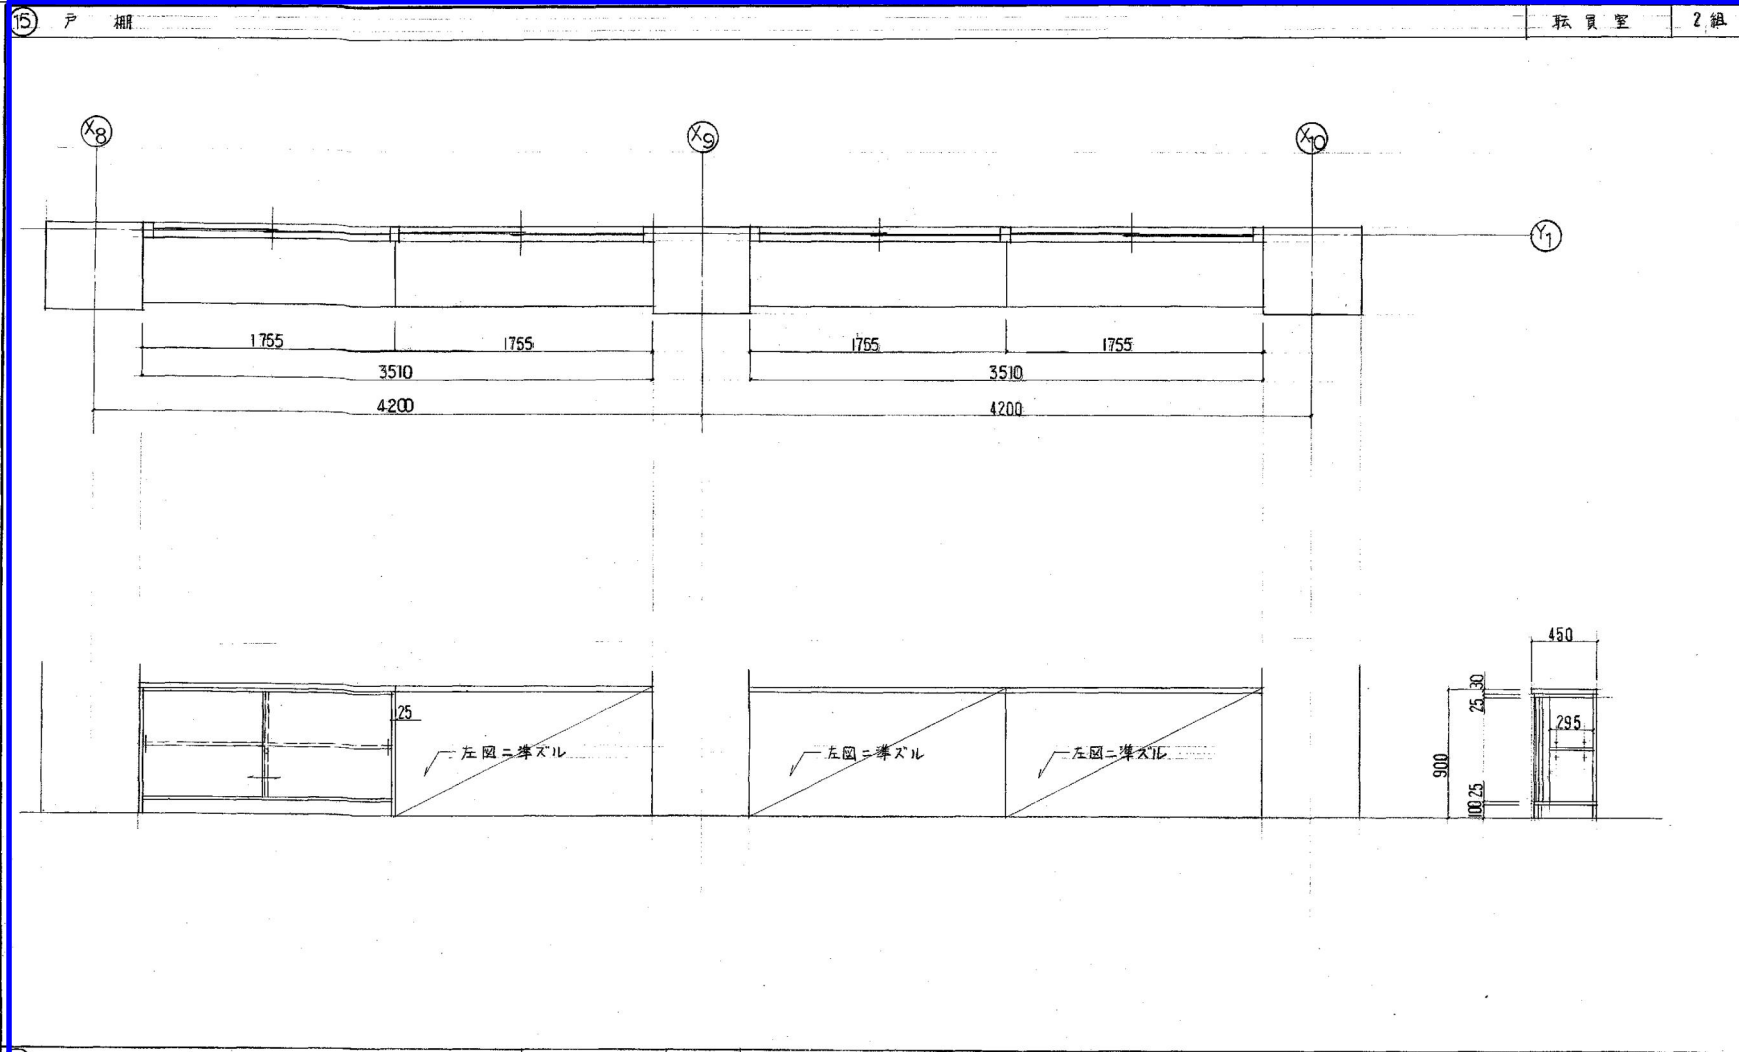



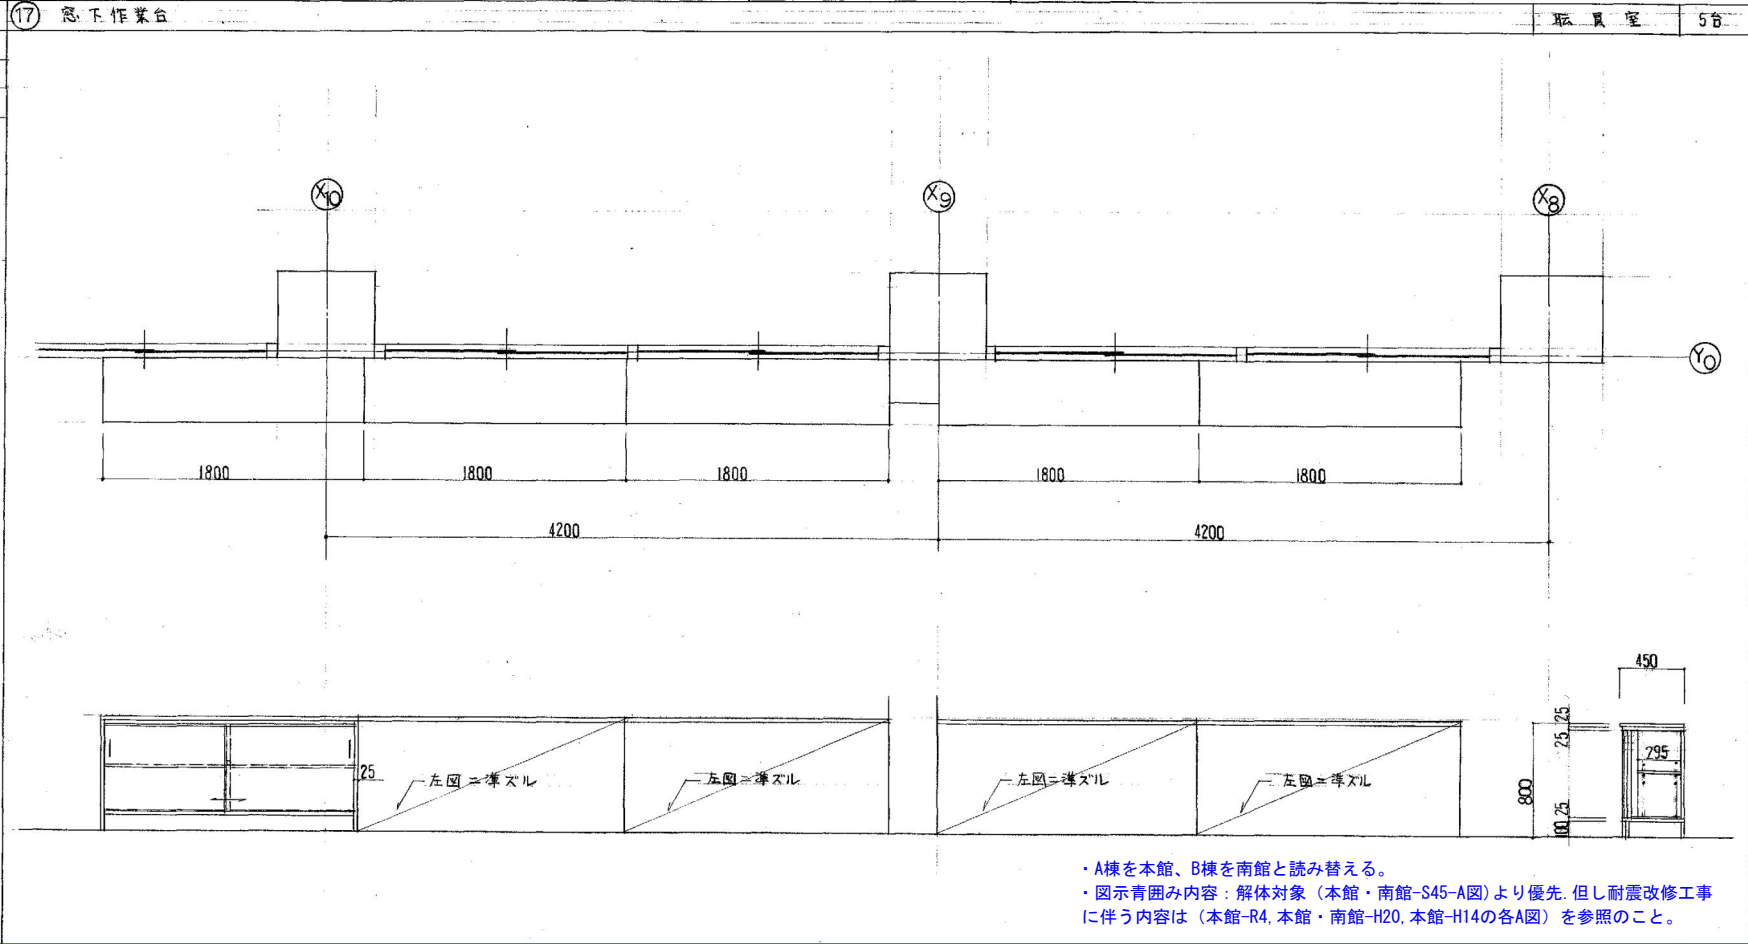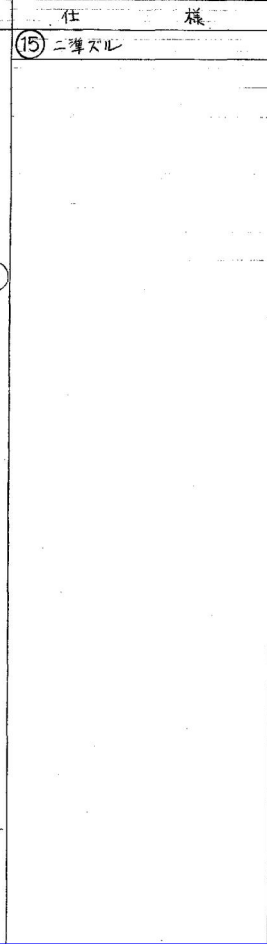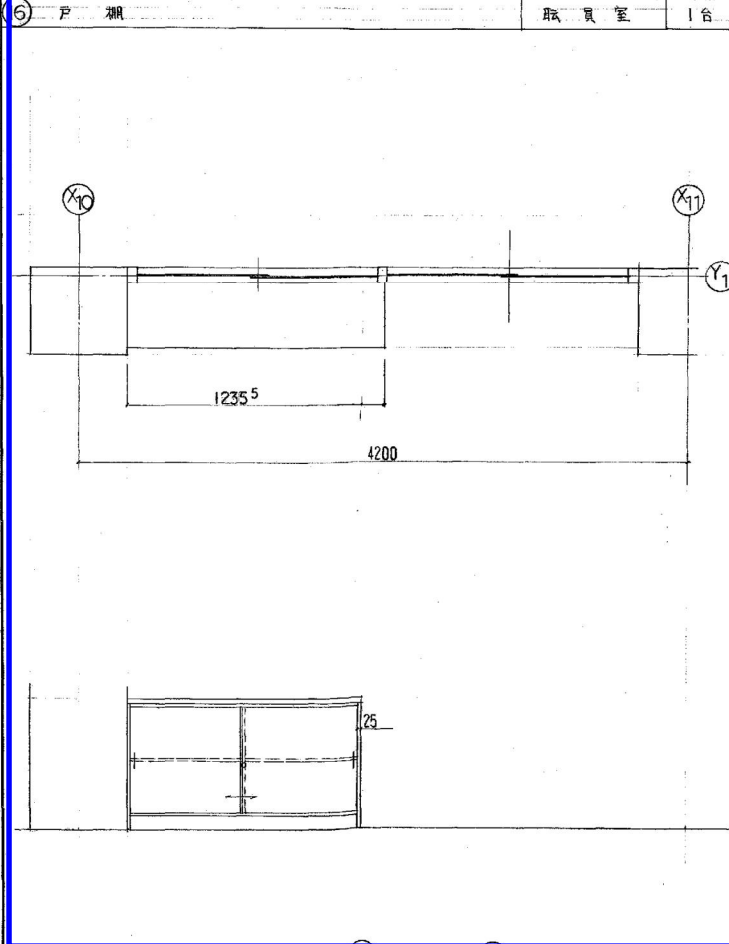


・A棟を本館、B棟を南館と読み替える。
・図示青囲み内容：解体対象（本館・南館-S45-A図）より優先。但し耐震改修工事に伴う内容は（本館-R4、本館・南館-H20、本館-H14の各A図）を参照のこと。

22 窓下書架

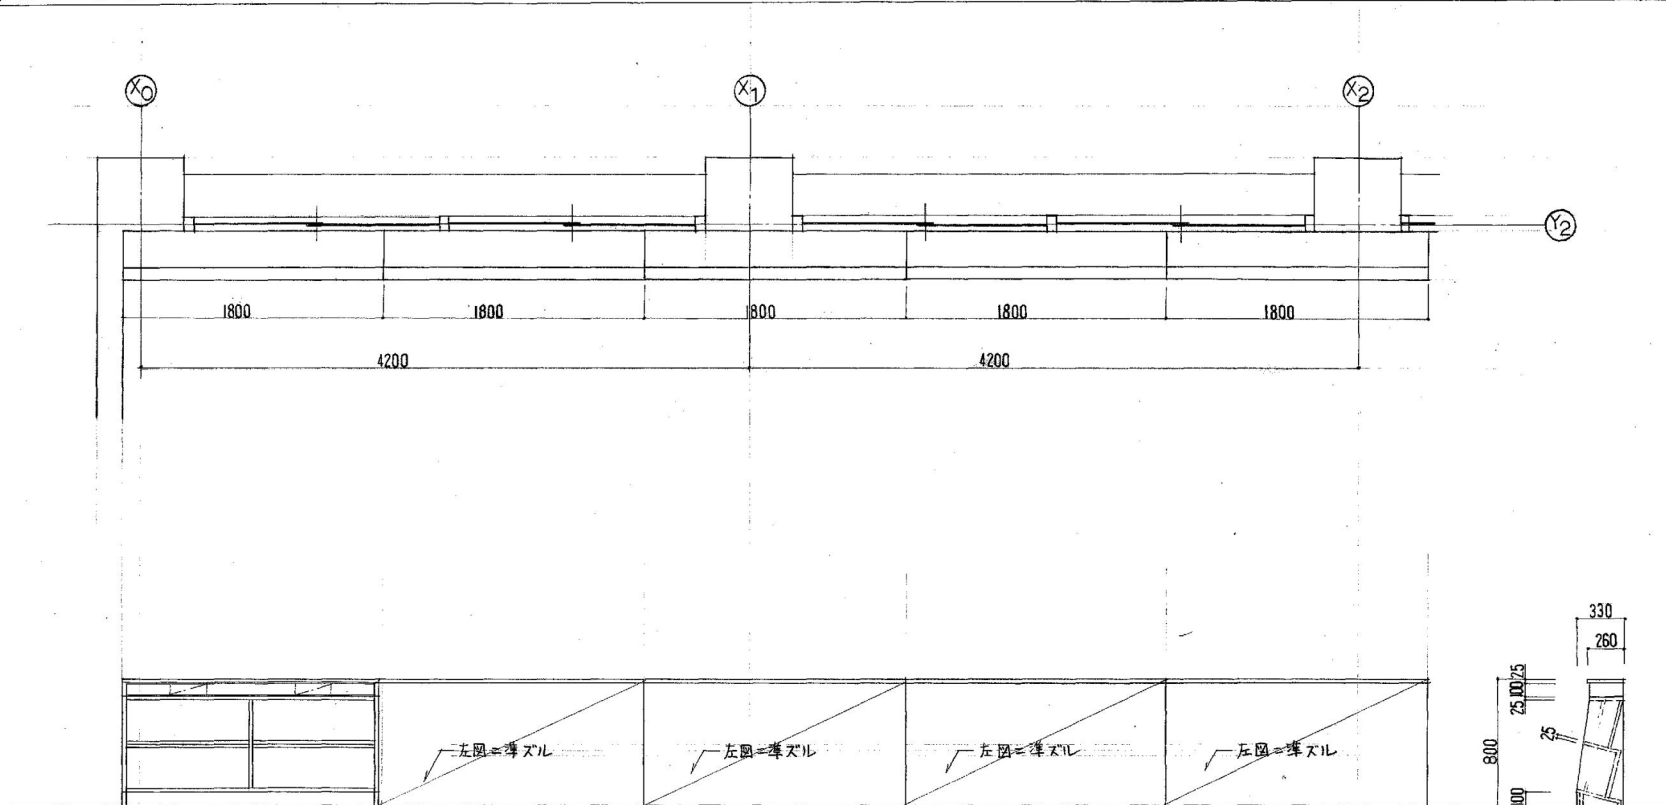


仕	様
天板	X7ミシ化板板 板外ホ-2
本体	ホリ合板 ①4
内部	ホリ合板 ①4
見付	アクリルエッチ ヴァニラ-7
付属品	サンダーペーパー X7ミシ化板板
台輪	ホリ合板 ①3

23 怒下書架

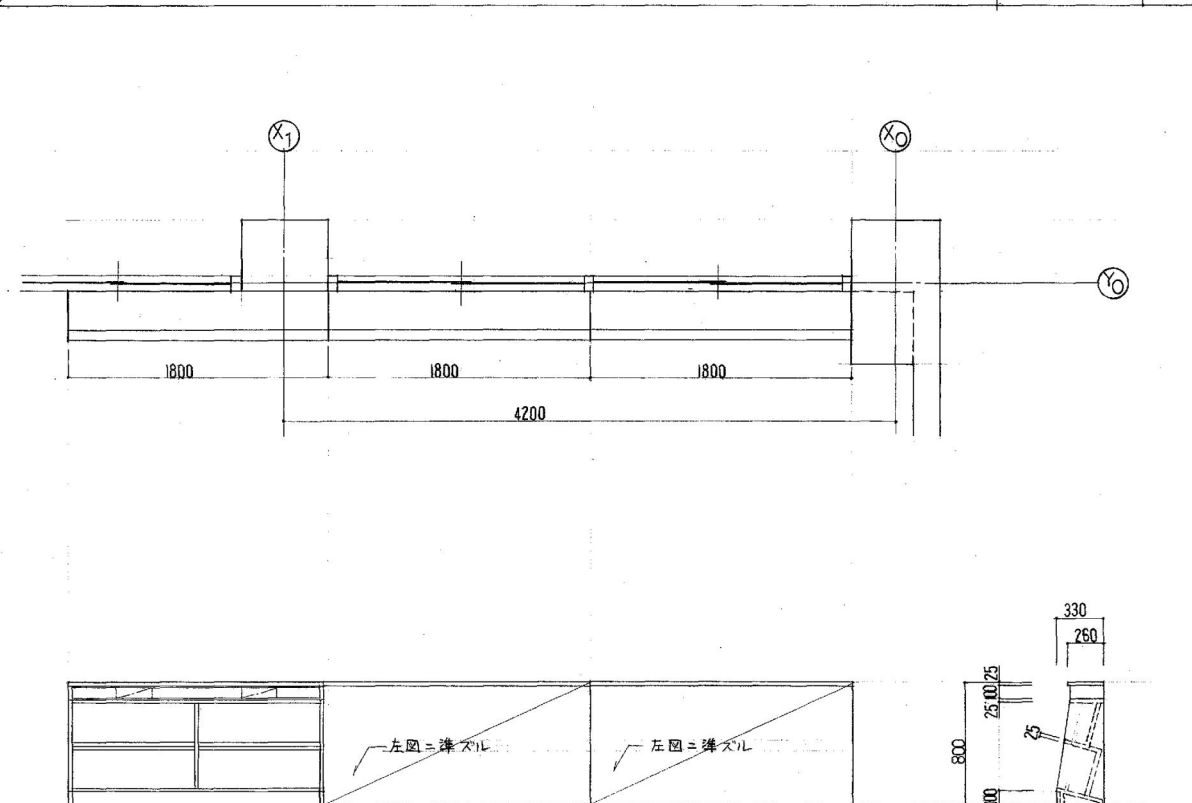

仕
② 二筆スル

②④ カウンター

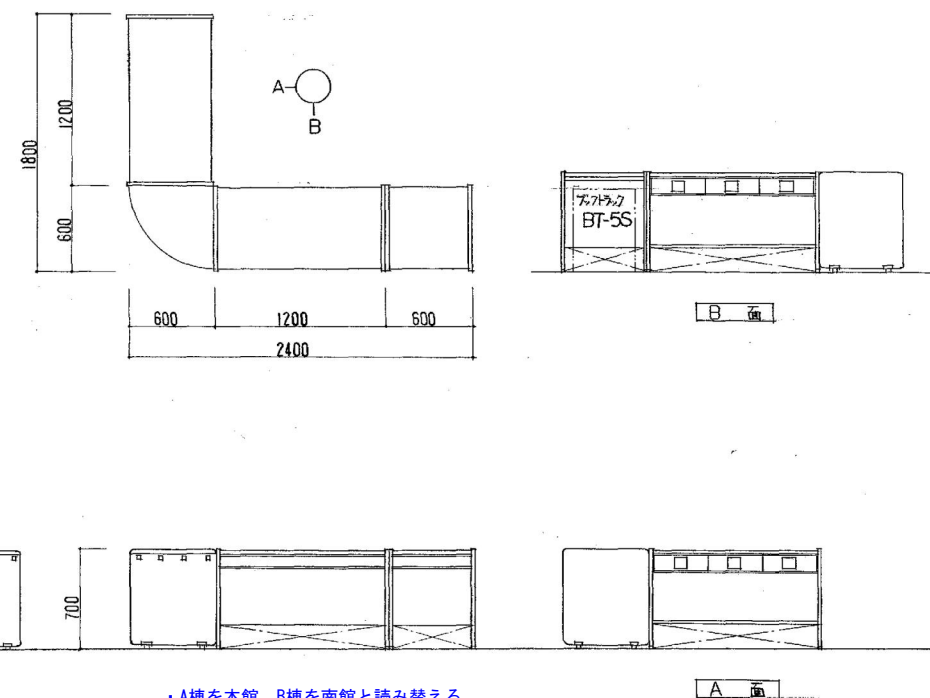

仕	様
夫 殿	スラミンイ独版 赤字ホーム
左 様	ホリ合版 の3
引 出	ホリ合版 の3
内 部	ホリ合版 の3
棚 板	の25 ホリ合版
具 付	ソフコーナー
付着品	サインカー/コレ メラミン合版
	アジャスター
金 物	樹突金具
	通孔孔品名差付取子
その他	ブットラックBT-SS

- ・A棟を本館、B棟を南館と読み替える。
- ・図示青囲み内容：解体対象（本館・南館-S45-A図）より優先。但し耐震改修事に伴う内容は（本館-R4、本館・南館-H20、本館-H14の各A図）を参照のこと。

作成年月日		備 考		株式会社 類設計室		一級建築士事務所		一級建築士 大臣登録第363087号				今村 達哉		工事名称		生駒南中学校校舎等解体工事		図面NO.			
第 1 回	2026 5 29			本社 千 532-0011		大阪市淀川区西中島 4-3-2 類ビル		06-6305-2222		設計 小熊 耕平		担当 鈴木 康夫 柳柳 光佑		図面名称		(本館)(S62)(現況撤去)家具リスト6		縮尺 A1:1:30 A3:1:60		A-115	
第 2 回				東京設計室 千 144-0052		東京都大田区西田 5-3-3 蒲田朝日ビルディング		03-5713-1011													
第 3 回				大阪設計室 千 532-0011		大阪市淀川区西中島 4-3-2 類ビル		06-6305-6666													
第 4 回																					


3025

150

1000

550

300

450

1000

700

150

1000

550

450

150

・A棟を本館、B棟を南館と読み替える。

・図示青囲み内容：解体対象（本館・南館-S45-A図）より優先。但し耐震改修工事に伴う内容は（本館-R4, 本館・南館-H20, 本館-H14の各A図）を参照のこと。

29 更衣ロッカー

CR123456,7

7組

天板	メラミン化粧板 白スチール
本体	ポリ合板 ③
内板	ポリ合板 ③
棚板	①/② ポリ合板 ③ 固定式
見付	耐衝撃塩ビシート
合端	ポリ合板 ③

30 スリッパ入れ

視聴覚準備室

1台

仕様

29 ニールズ

31 ビデオカセットレコード棚

視聴覚準備室

1台

仕様

本体	ポリ合板 ③
引違	ドゥメイガラス ⑤
内板	化粧合板 ③
棚板	②/③ 化粧合板 全可動式
見付	耐衝撃塩ビシート
全面	シニアダール プラント
ガラス	ガラス ⑤
合端	シニアダール ②/③

・A棟を本館、B棟を南館と読み替える。

・図示青囲み内容：解体対象（本館・南館-S45-A図）より優先。但し耐震改修工事に伴う内容は（本館-R4、本館・南館-H20、本館-H14の各A図）を参照のこと。